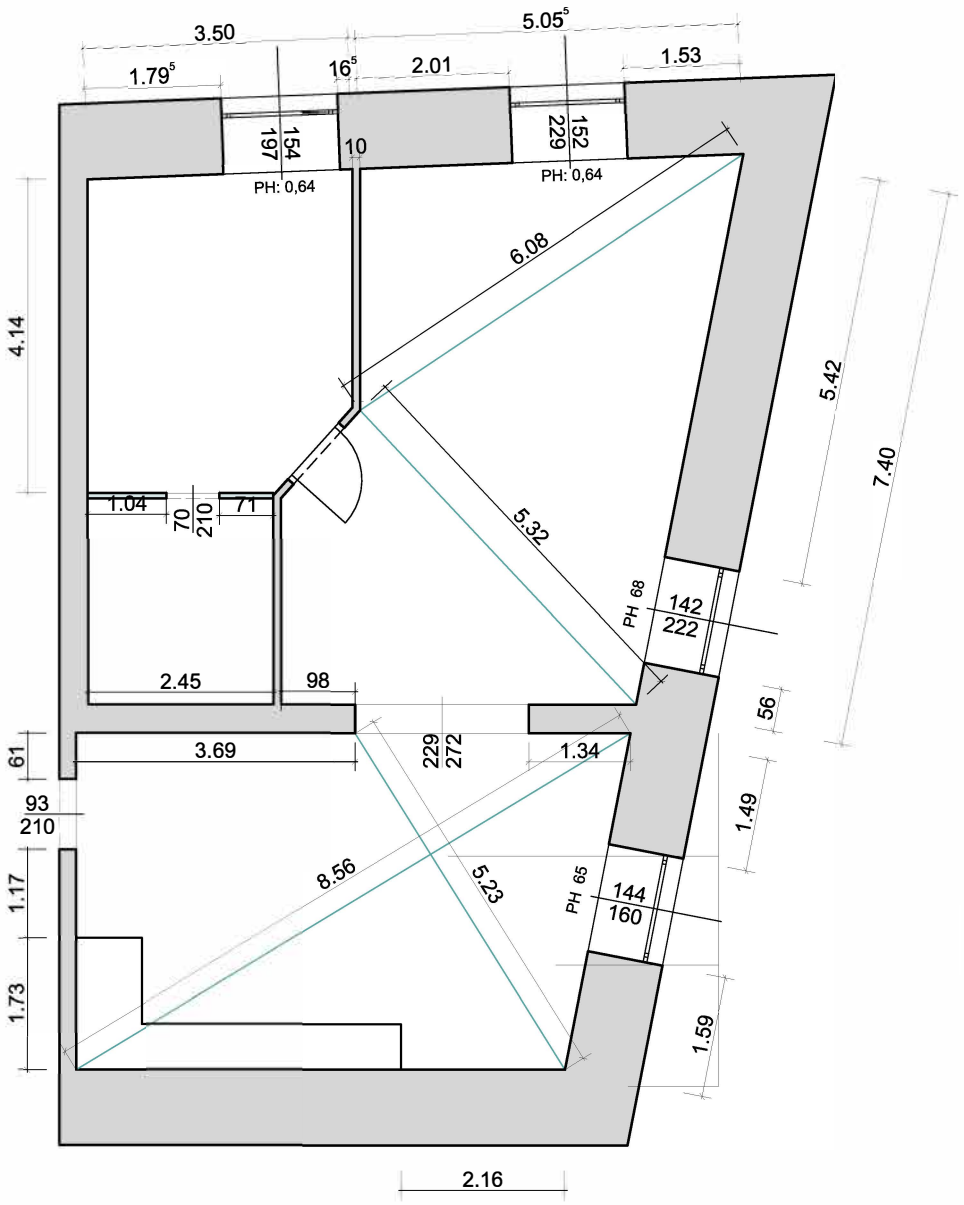

LEGENDE
vorhandene Möbel
Länge / Tiefe / Höhe

1 Vitrinenkasten 130/47/159
2 Sideboard 180/47/87
3 Fernsehkasten 158/54,5/52
4 Bauernkasten Markus 113/51/198
5 Bauernkasten Brigitte 119/47/173
6 weißes Regal Joshua 150/40/149
7 Pinienregal 104/46/191
8 Esstisch ausziehbar D = 130
9 Bett 168/216/97
10 Daybed Zirbe 100/220/99
11.1 11.2 Schreibtische 66,5/41,5/76,5
12 schmales Regal / Bad 55/35/188
gaming Schreibtisch 122/61/76
14 Sitzsack
15 Schlagzeug 174/124
16 Teppich 174/124
17 Naturschall Wandler Boxen D=36 H 67
18 grünes Bild Maria Plotz 81 x 102
19 Bild goldene CD 53 x 53
20 Bild Ratnakara 31 x 42

PROJEKT BESTANDSPLAN FACILITIES